



PRINCIPAL DIMENSIONS		
LENGTH O. A		16.60m
LENGTH P. P		14.95m
BREADTH MLD		4.80m
DEPTH MLD		1.80m
DRAFT MLD		1.30m
GROSS TONNAGE		19GT
MAIN ENGINE [YANMAR]		650psX2
SPEED T. MAX		11.1 KNT
COMPLEMENT		8P
CLASS		J. C. 1. 【般用漁船級】


HOUSE TOP PLAN

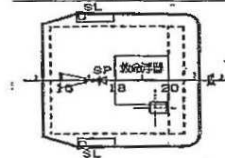


UPPER DECK

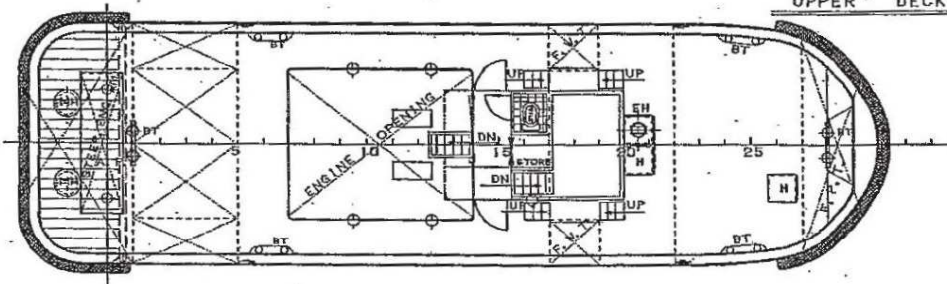

CASING TOP NAV. BRI. DECK

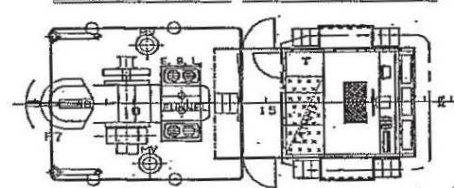

BOTTOM PLAN

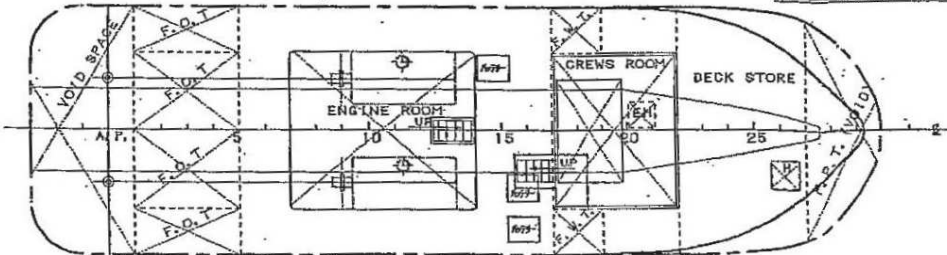

図面来歴

平成6年2月23日当社にて図面作成
 平成6年3月29日 船主名更改により一部修正する
 (上部構造及び機関を船首方向に500mm移動)
 平成6年7月27日 完成図として作成する

船主名	朝日丸船株式会社
船名	第三十六朝日丸
SNO	271

19 (GT)
 一般型鋼製引き船
 兼揚船
 配置図
 (完成図)

尺度	1/100
前川造船株式会社	
図面番号	F-1
設計部	M.M.
製図	平成6年2月23日
出図	平成 年 月 日